
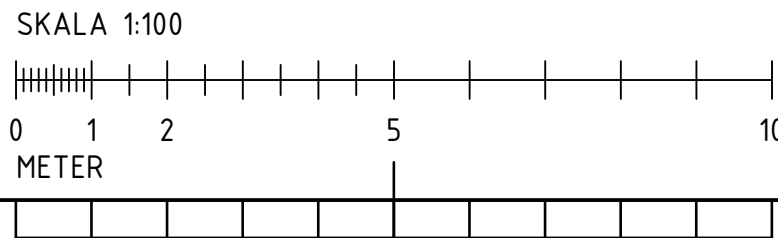


/Volumes/Projektbibliotek/2018/18002 - Hackspetten 4, omb. Ringbaren/A.01 RITNING/3D/Hackspetten 4.pln

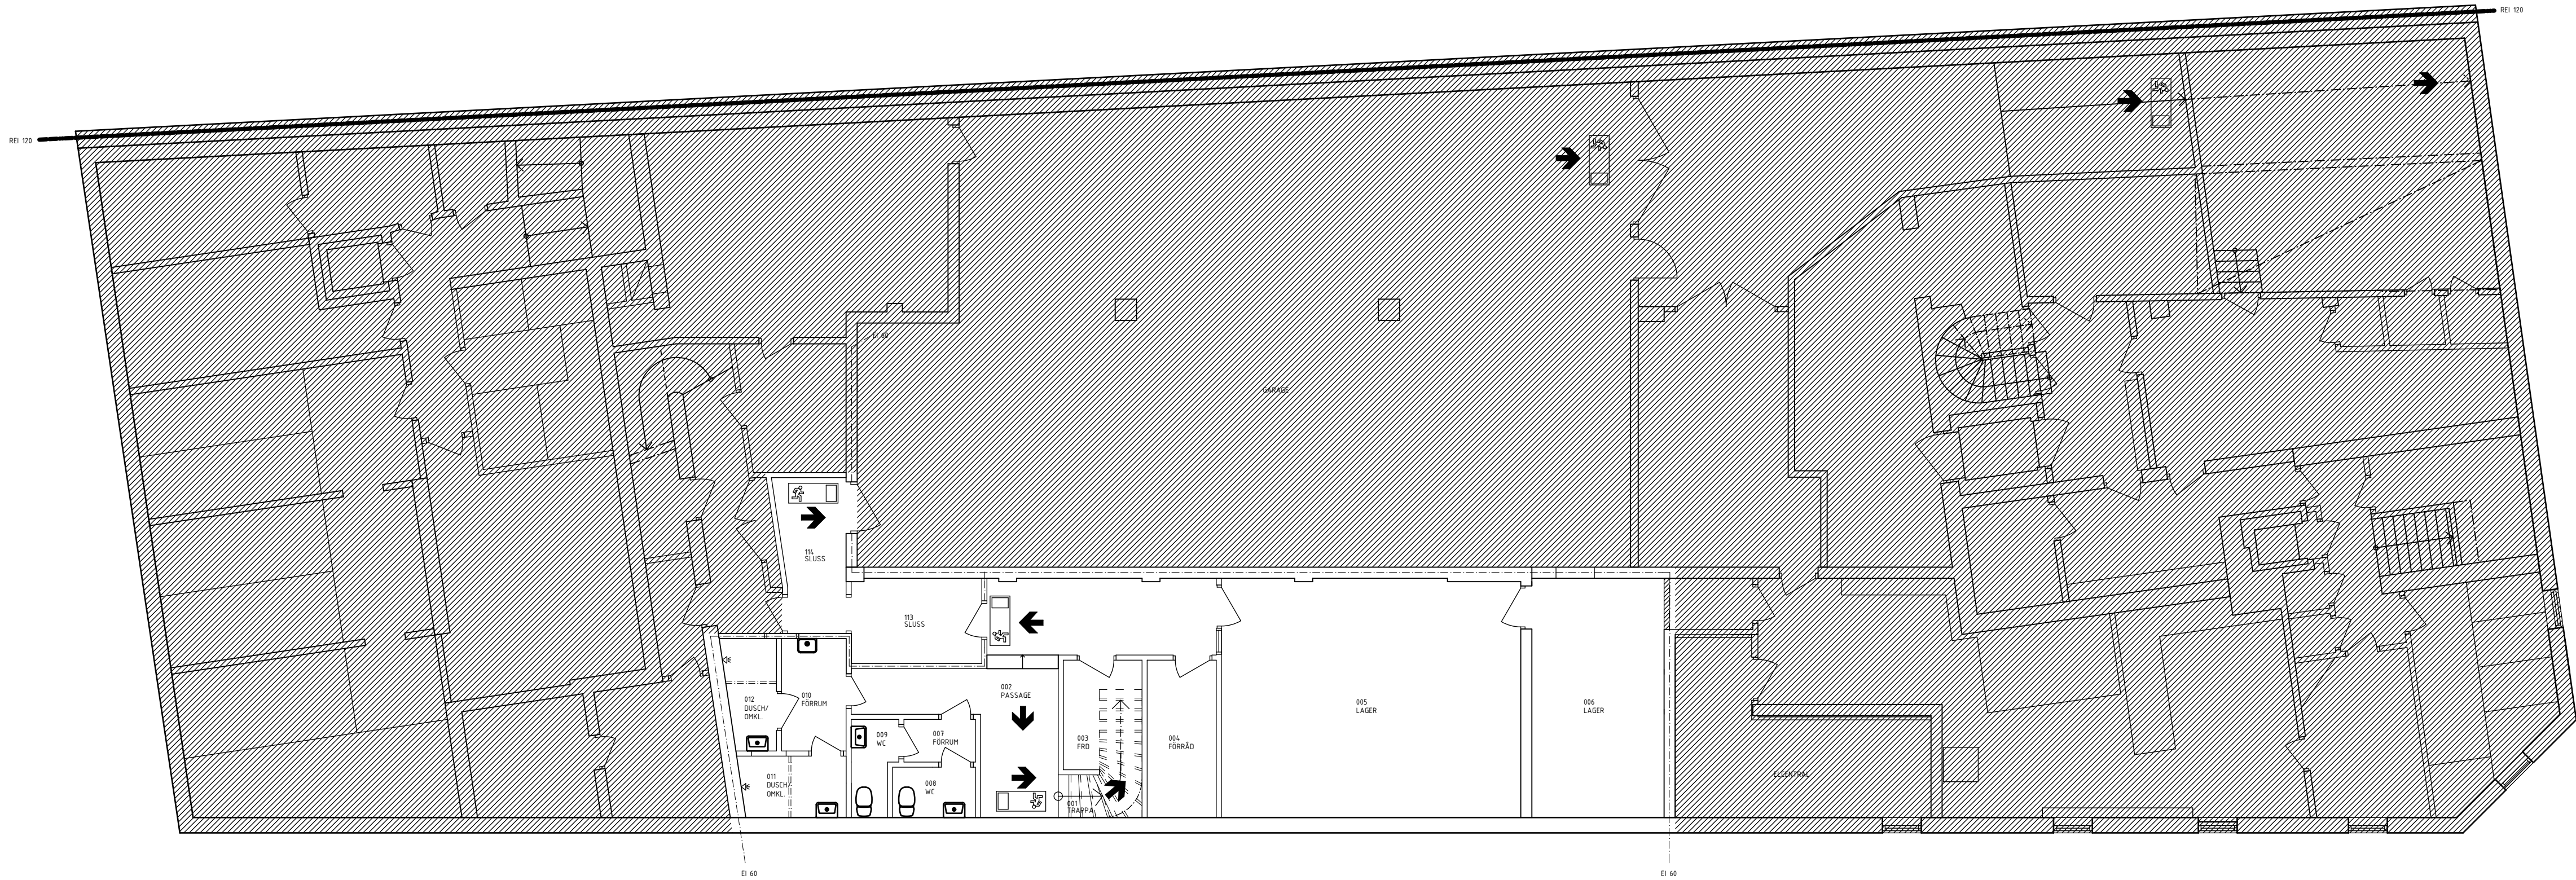

FÖRKLARING

- BEFINTLIG VÄGG
- NY VÄGG
- BEFINTLIG DÖRR
- NY DÖRR
- NYTT GLASPARTI/FÖNSTER
- HÖGSKÅP MED MIKRO
- KYL- / FRYSSKÅP
- DISKMASKIN
- KAPPHYLLA
- VÄGLEDANDE MARKERING, GENOMLYST
- UTRYMNINGSRIKTNING
- BRANDVÄGG, REI 120
- BRANDCELLSGRÄNS, EI 60

C	BRANDSYMBOLER	180828	ÅJn
B	RELATIONSHANDLING	180823	AHm
A	RELATIONSHANDLING	180810	AHm
BET	ANT	ÄNDRINGEN AVSER	DATUM SIGN

RELATIONSHANDLING

TOSITO

enter
arkitektur

PROJEKT NR	RITAD AV	HANDLAGGARE
18002	ÅJn	A. HELLSTRÖM
DATUM	ANSVARIG ARKITEKT	
2018-05-23	A. HELLSTRÖM	

HACKSPETTEN 4
JÖNKÖPING KOMMUN
OMBYGGNAD TILL KONTORSLOKALER
PLANER, MÄTTSÄTTNING
PLAN 0, KÄLLARE

SKALA	NUMMER	BET
A1 1:100 A3 1:200	A-40.1-000	C