





SKALA 1:100

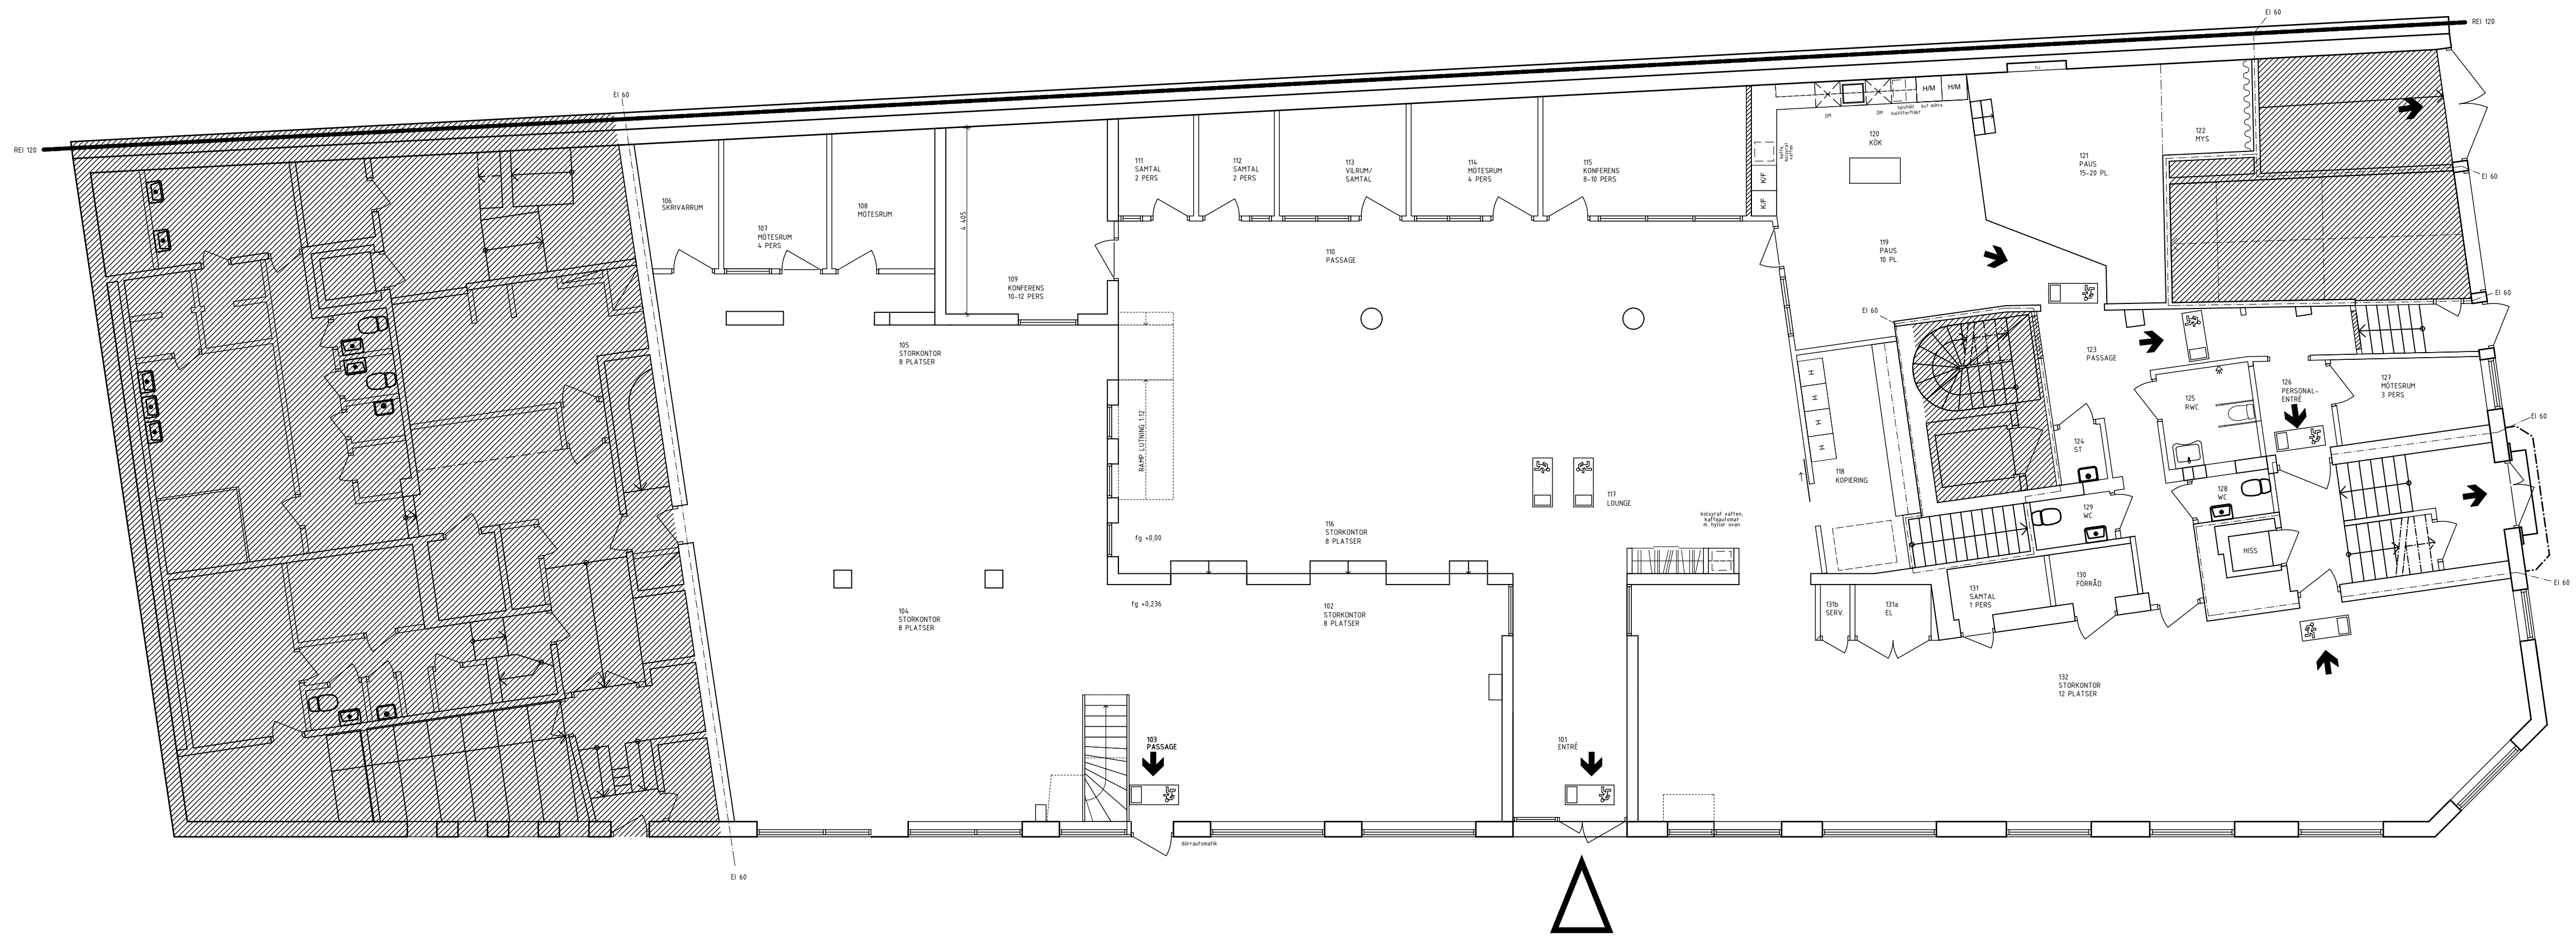

FÖRKLARING

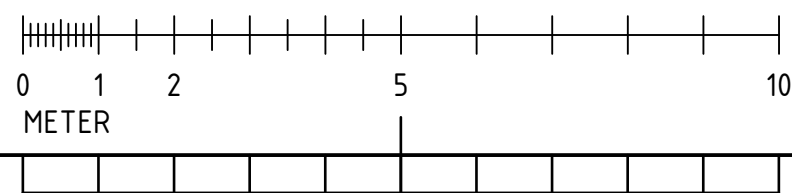

 VÄGLEDANDE MARKERING, GENOMLYST

➔ UTRYMNINGSRIKTNING

BRANDVÄGG, REI 120

— . — . — . — . — BRANDCELLSGRÄNS, EI 60

C		BRANDSYMBOLER	180828	ÅJn
B		RELATIONSHANDLING	180823	AHm
A		RELATIONSHANDLING	180810	AHm
BET	ANT	ANDRINGEN AVSER	DATUM	SIGN

RELATIONSHANDLING

TOSITO

enter
arkitektur

PROJEKT NR 18002	RITAD AV ÅJn	HANDLAGGARE A. HELLSTRÖM
DATUM 2018-05-23	ANSVARIG ARKITEKT A. HELLSTRÖM	

HACKSPETTEN 4
JÖNKÖPING KOMMUN
OMBYGGNAD TILL KONTORSLOKALER

PLANER, MÅTTSÄTTNING
PLAN 1, ENTRÉPLAN

SKALA		NUMMER	BET
A1	1:100	A-40.1-100	C
A3	1:200		