


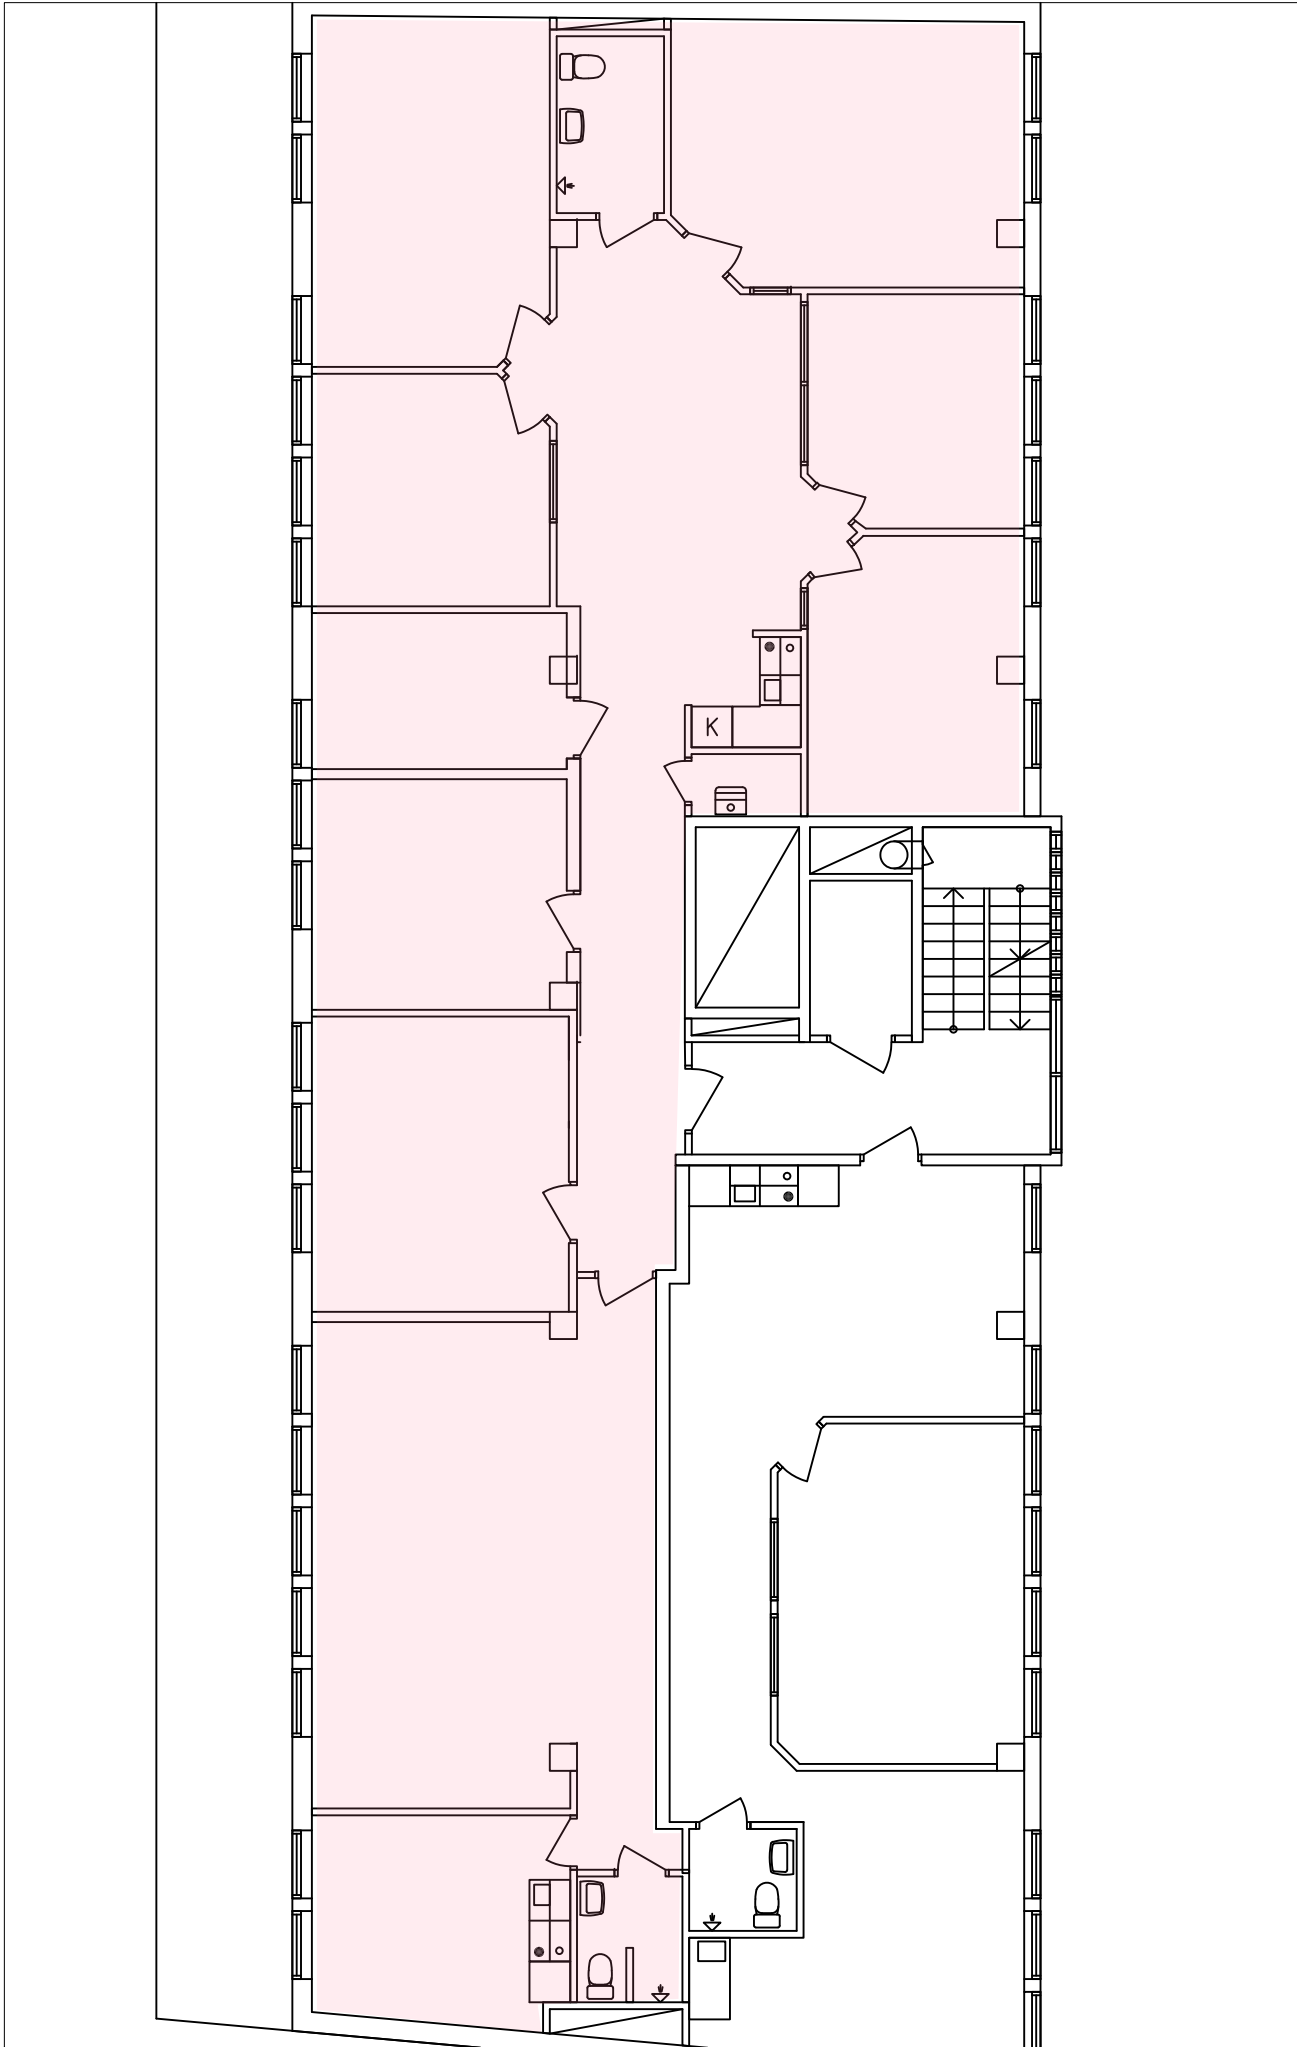

BET	ANT	ÄNDRINGEN AVSER	SIGN	DATUM
RELATIONSHANDLING				
TOSITO Vaggerydsgatan 1 553 30 Jönköping				
UPPDRAG NR		RITAD AV Ronnie Hancic	HANDLÄGGARE	
DATUM 2022-10-19				
HACKSPETTEN 8 V.STORGATAN 12				
PLAN 8 (Hiss plan 5)				
YTA (M2) 214 m3		LOKALNUMMER Lokal 441		REV