


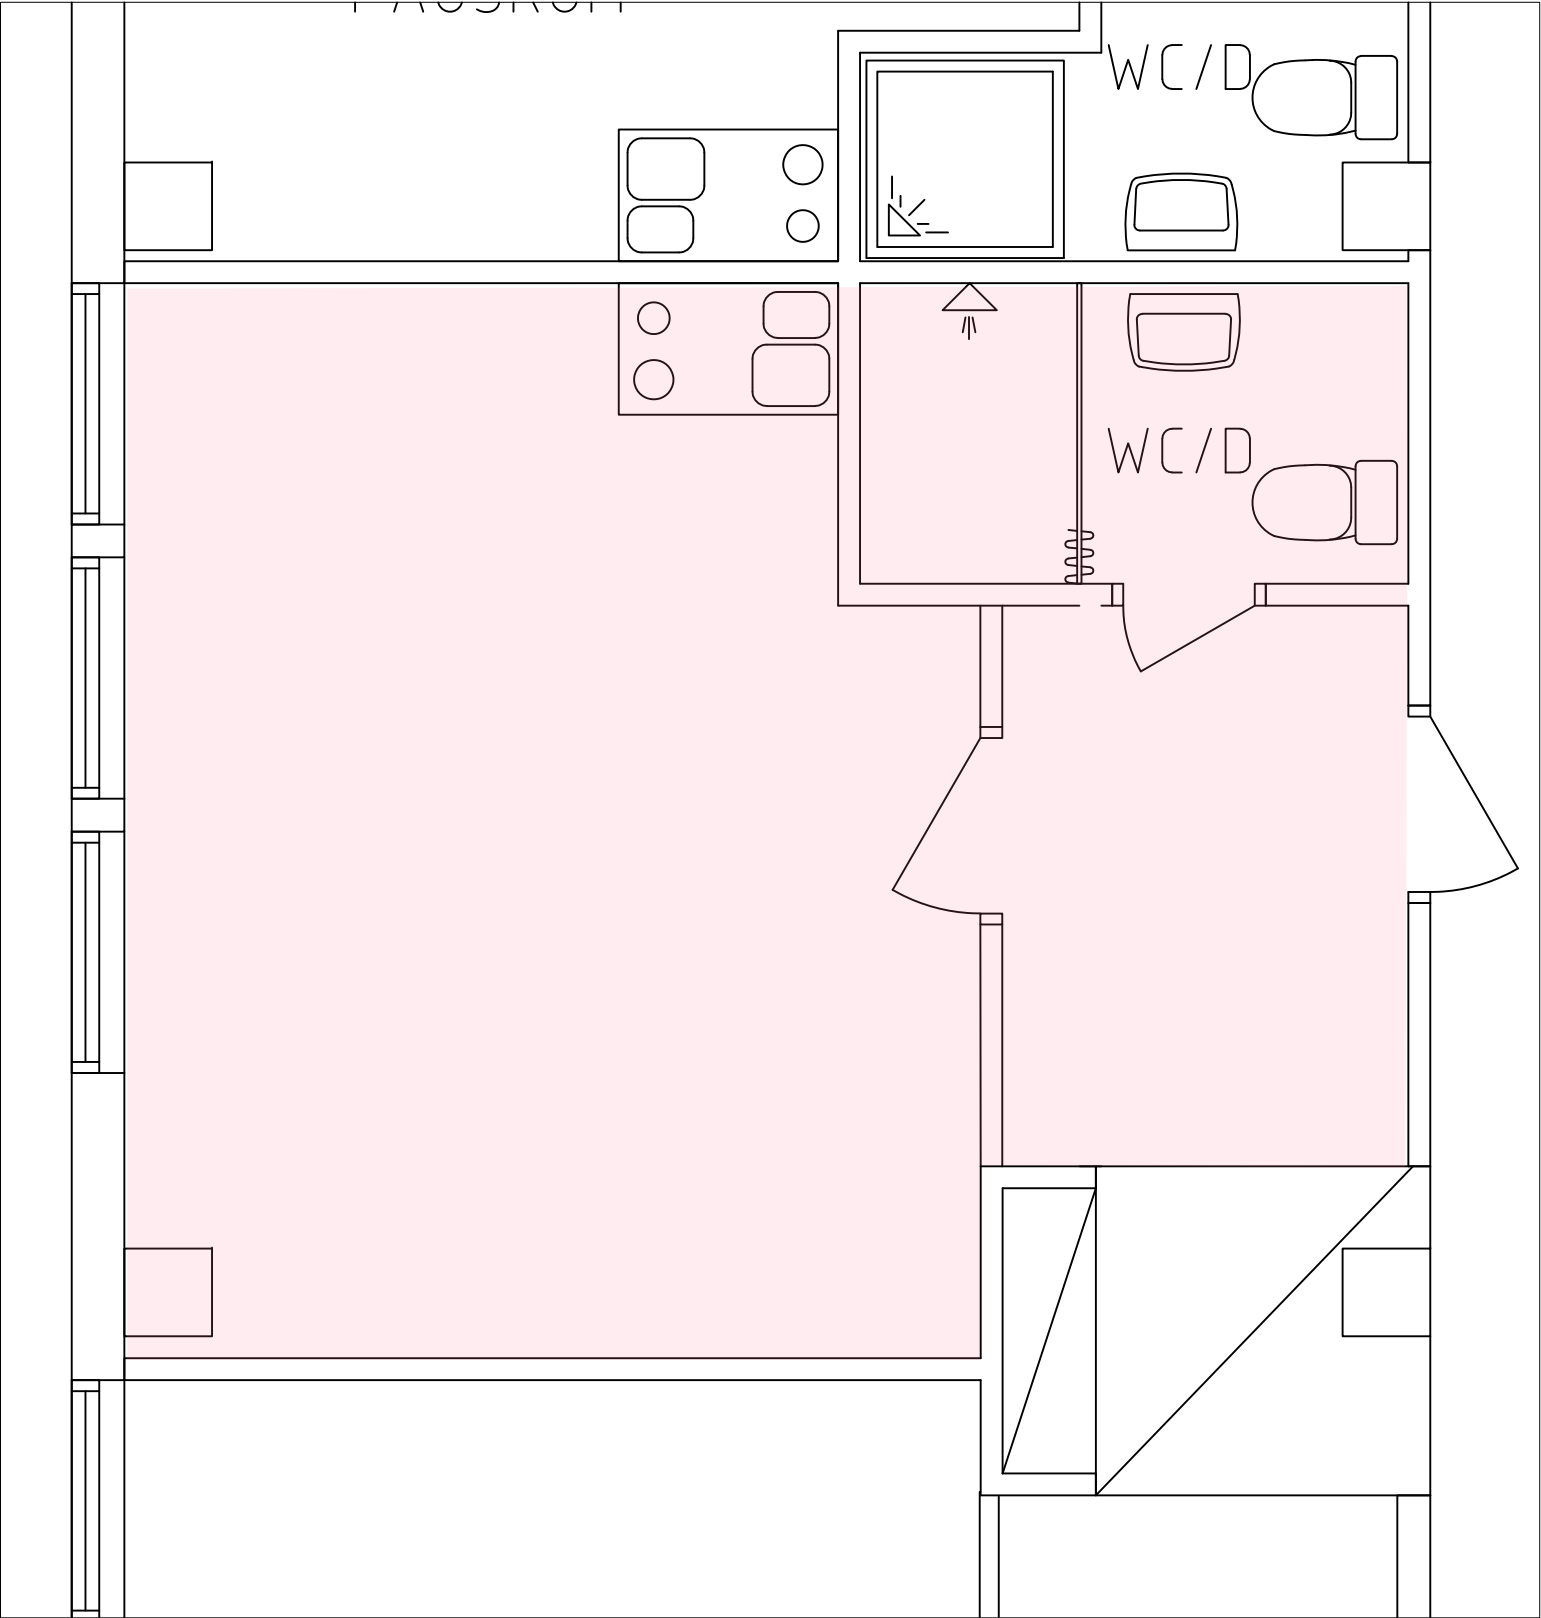

BET	ANT	ÄNDRINGEN AVSER	SIGN	DATUM
RELATIONSHANDLING				
TOSITO Vaggerydsgatan 1 553 30 Jönköping				
UPPDRAG NR		RITAD AV	HANDLÄGGARE	
		Ronnie Hancic		
DATUM				
2022-10-19				
HACKSPETTEN 8				
JÄRNVÄGSGATAN 9				
PLAN 7 (Hiss plan 5)				
YTA (M2)		LOKALNUMMER	REV	
28 m3		Lokal 425		