
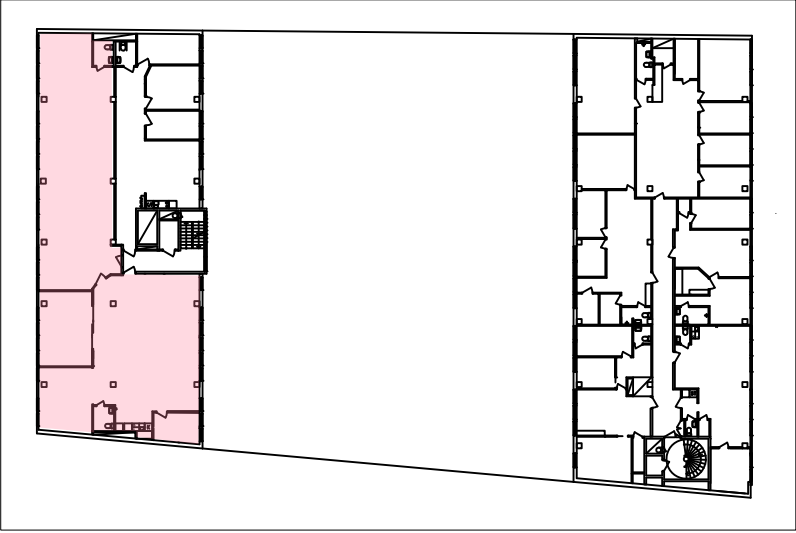


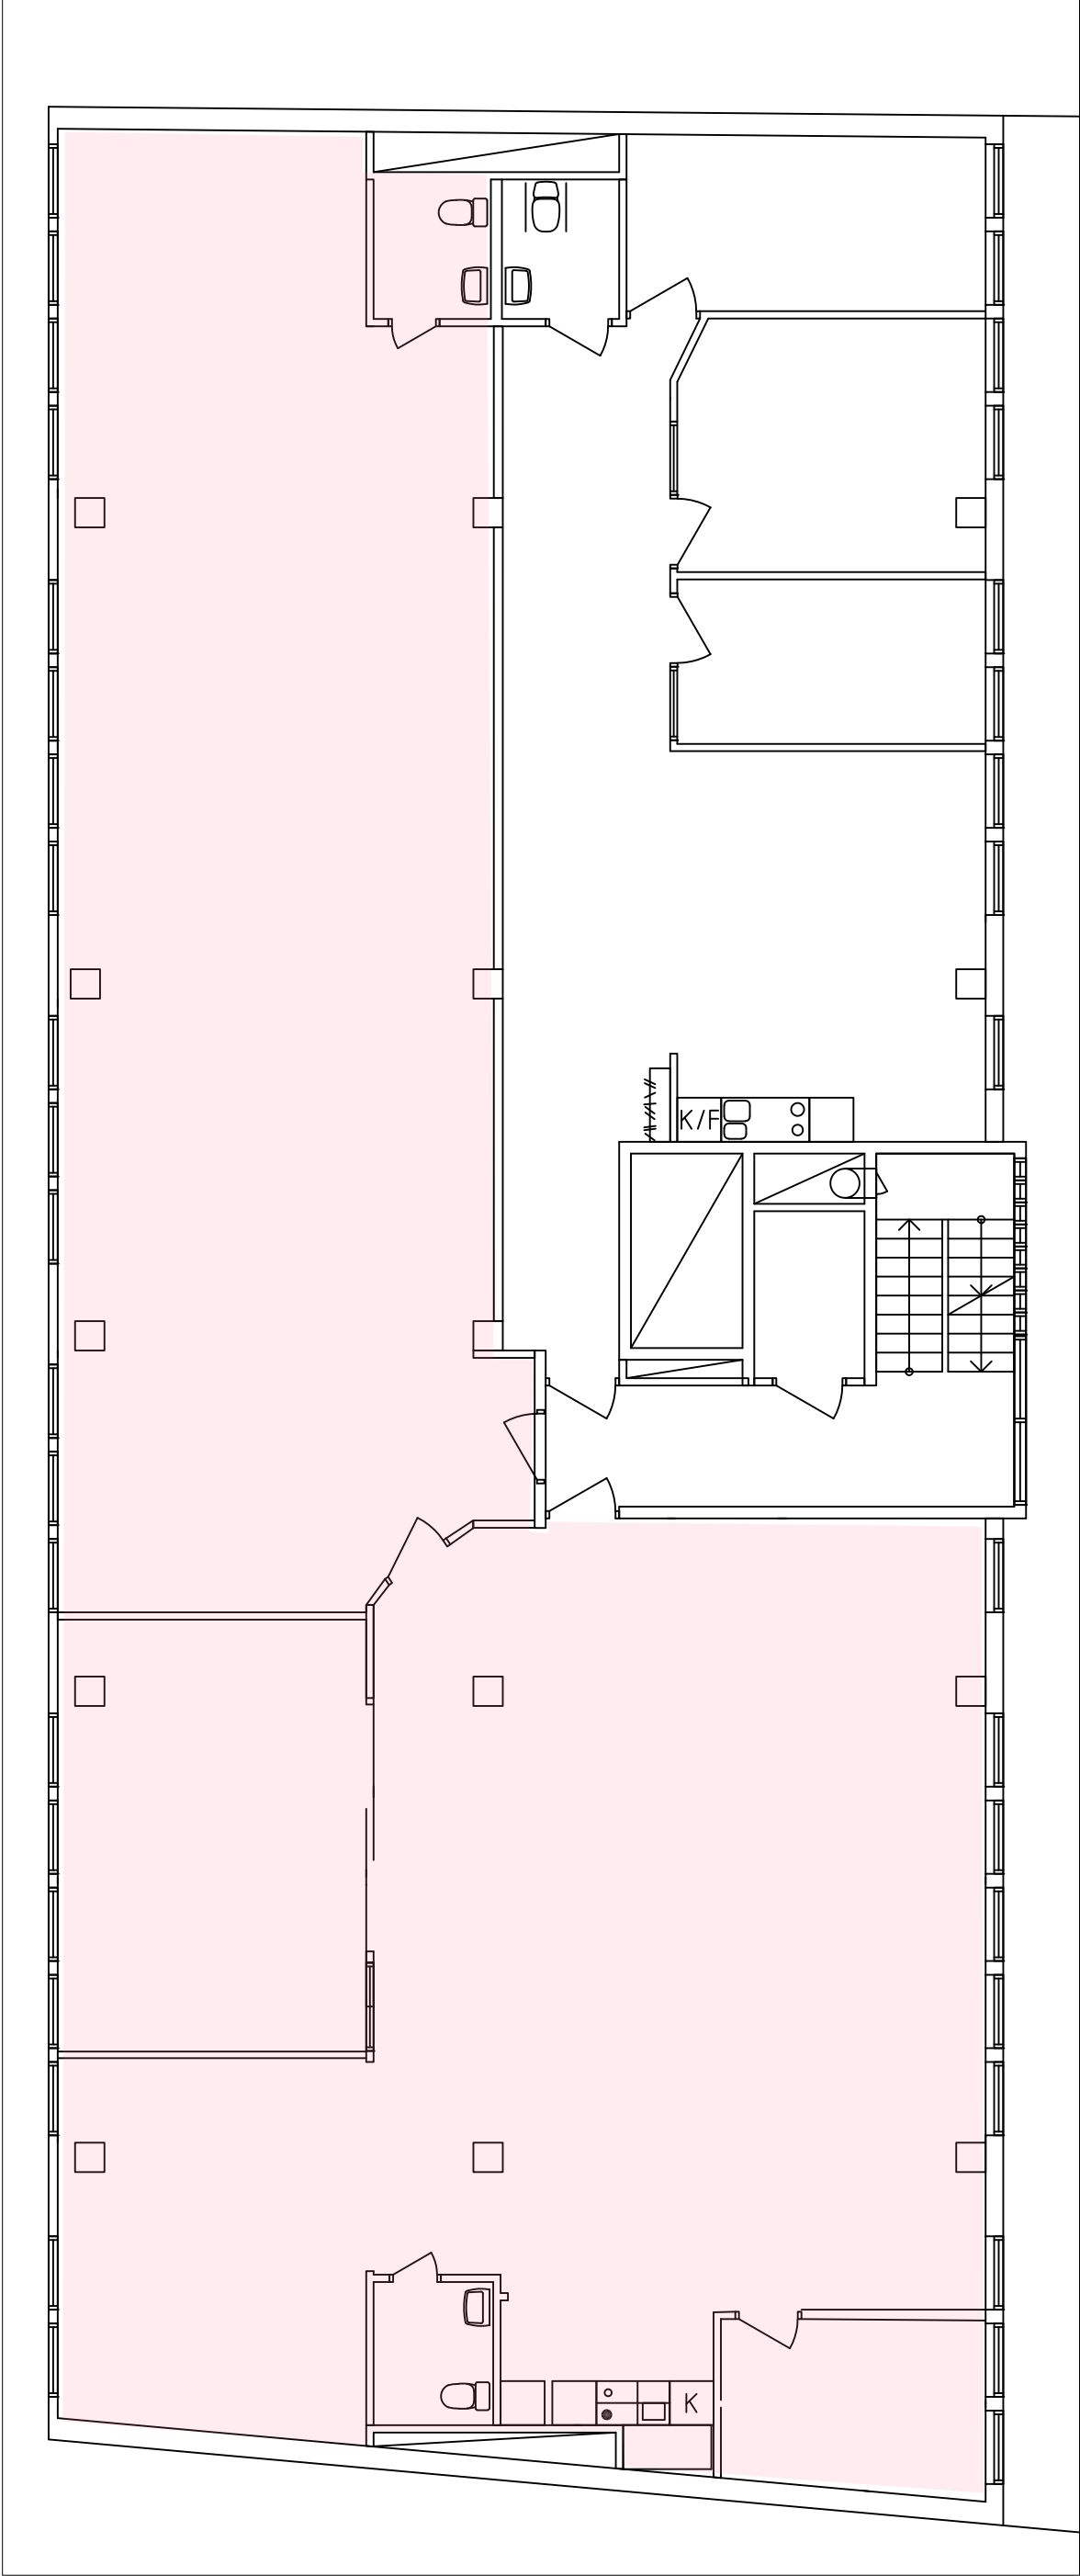

BET	ANT	ÄNDRINGEN AVSER	SIGN	DATUM
RELATIONSHANDLING				
TOSITO Vaggerydsgatann 1 553 30 Jönköping				
UPPDRAG NR		RITAD AV Ronnie Hancic	HANDLÄGGARE	
DATUM 2022-10-19				
HACKSPETTEN 8 V.STORGATAN 12				
PLAN 6 (Hiss plan 3)				
YTA (M2)		LOKALNUMMER		REV
273 m2		Lokal 434		